

Absteckplan


Maßstab 1:250

NORD

3937

4004

4003

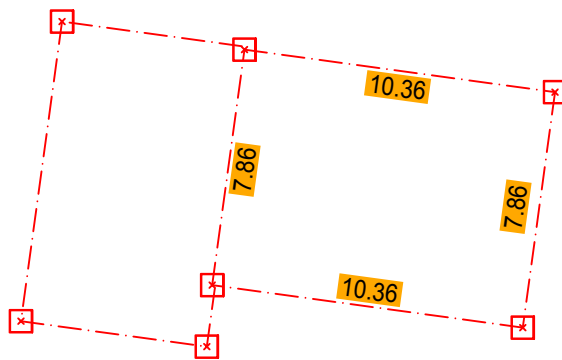

RW Sohle 612,62
SW Sohle 612,60
Lage und Höhe aus Bestandsplan

Höhe EFH -2,00 m
= 616,92 am Lima

1555

RKD 615,56
RKS 611,67

Im Erlen

Die Absteckung wurde am 18.08.2015 durchgeführt. Es wurde nach den Maßen des vorliegenden Planes abgesteckt. Die Punkte sind im Plan rot dargestellt. Die Höhe 616,92 m ü NN wurden an der Straßenlaterne an eingezeichneter Stelle angebracht.

Die Absteckung, Höhenangabe, Einschneiden Schnurgerüst sind erst nach Prüfung und Freigabe durch den Bauherrn, Bauleiter, Architekt oder die Baufirma verbindlich.

Die Maße und Höhen sind vor Ihre Nutzung zu prüfen.

Rottweil, 13.05.2016

D.Weidemann

Ort, Datum

Aufnahmeleiter

VERMESSUNGSBÜRO
OBERGIFELL

Dipl.-Ing. K.Obergfell
Schramberger Str.87
78628 Rottweil



Gefertigt: 13.05.2016
Antr.Nr.: 2015618
fon: 0741/17455-0
fAX: 0741/17455-20
e-mail: info@obergfell-bw.de
www.obergfell-bw.de