




KÖNIGSFELD
IM SCHWARZWALD

Ortsteil: Neuhausen
Auszug
Baugebiet "Mesmerlehen"

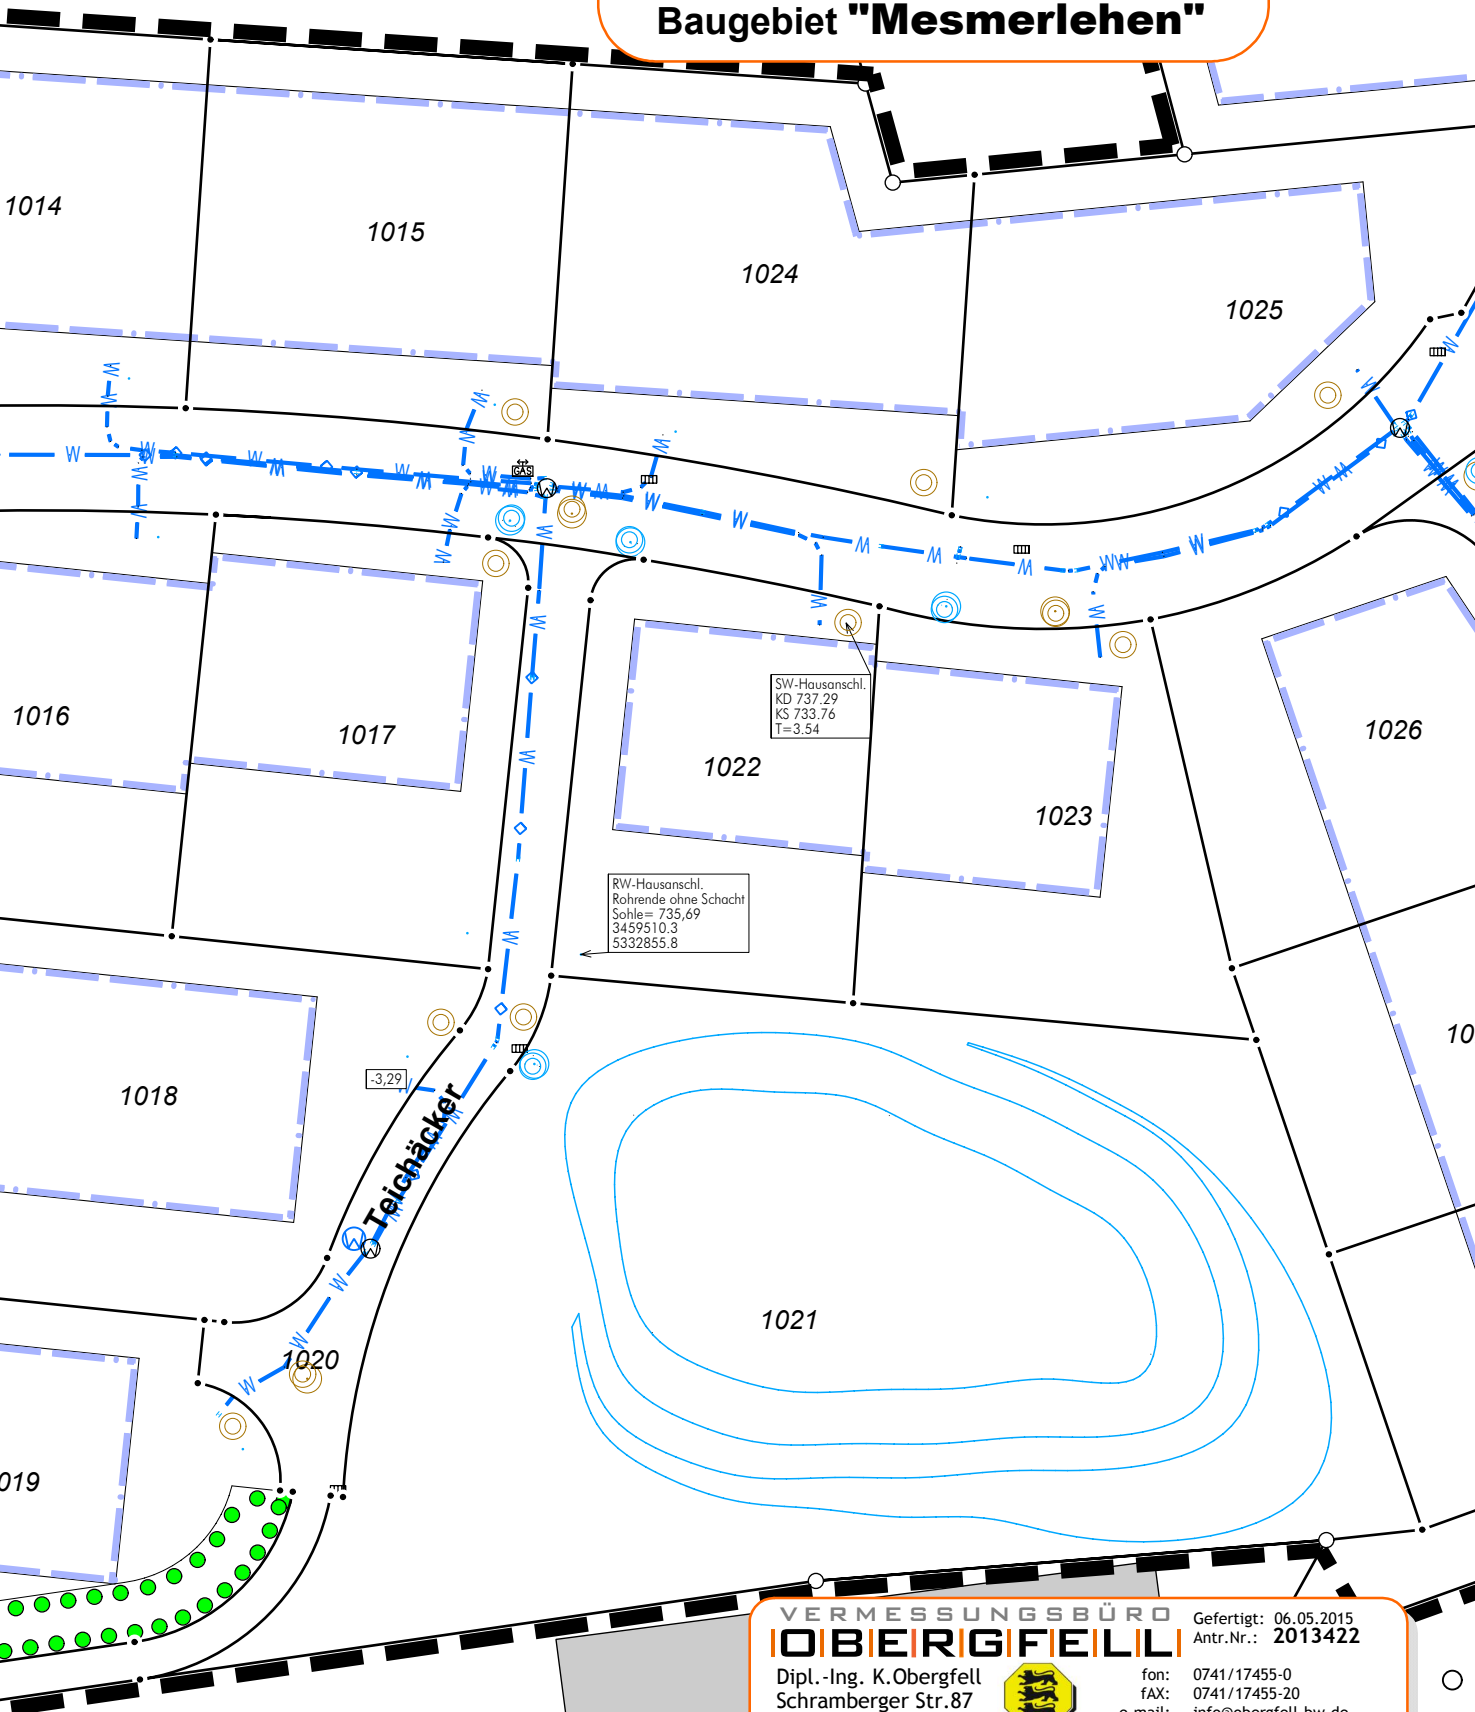

VERMESSUNGSBÜRO
OBERGFELL

Dipl.-Ing. K.Obergfell
Schramberger Str.87
78628 Rottweil



fon: 0741/17455-0
fax: 0741/17455-20
e-mail: info@obergfell-bw.de
www.obergfell-bw.de

Gefertigt: 06.05.2015
Antr.Nr.: 2013422