

Schu




KÖNIGSFELD  
IM SCHWARZWALD

Ortsteil: Neuhausen

# Bestandsplan-Auszug Kanalisation u. Trinkwasserversorgung Baugebiet "Mesmerlehen"

Maßstab 1:500

NORD

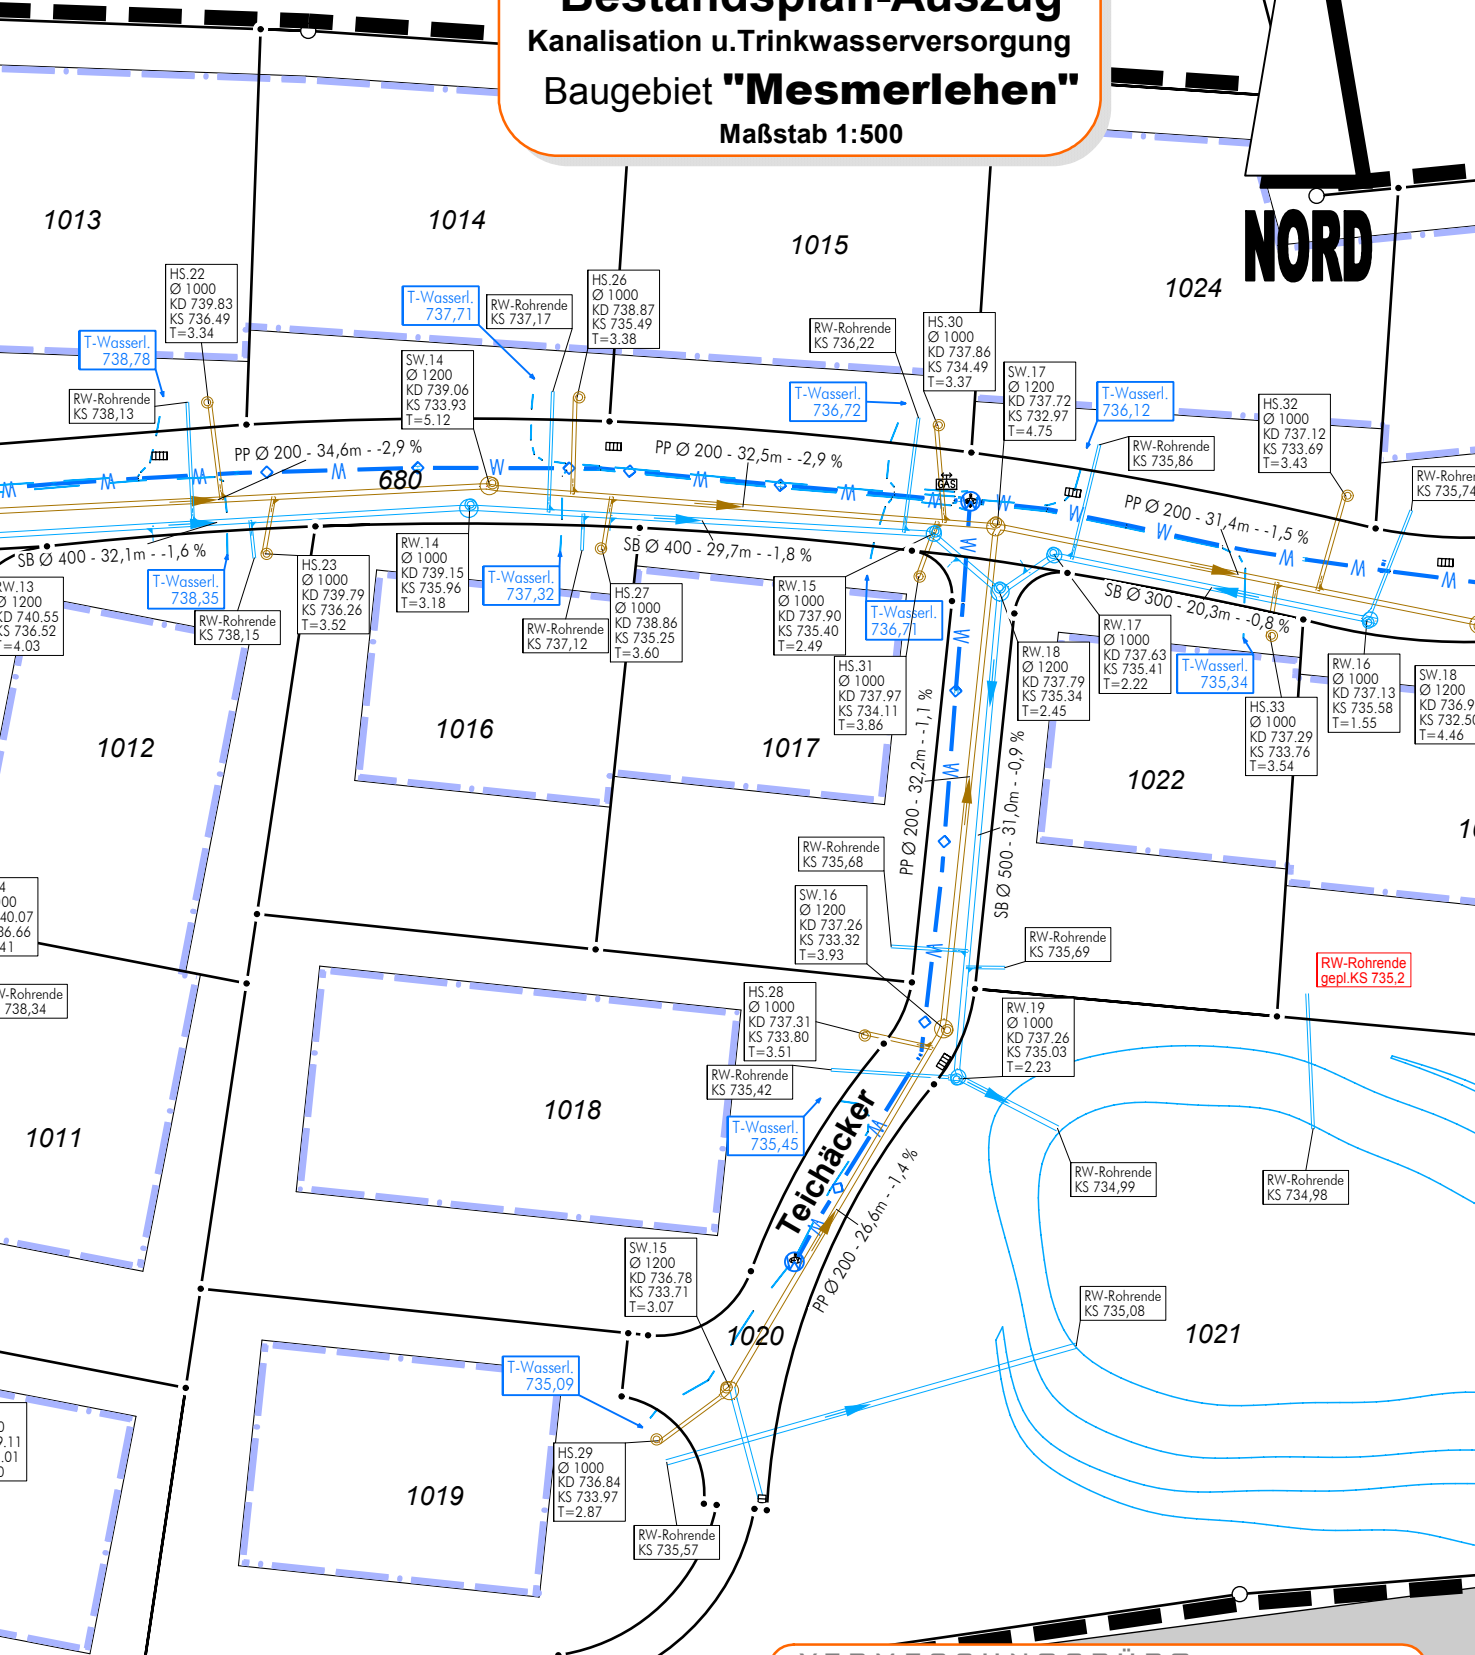

VERMESSUNGSBÜRO  
**OBERGFELD**

Dipl.-Ing. K. Obergfell  
Schramberger Str. 87  
78628 Rottweil



Gefertigt: 23.10.2015  
Antr.-Nr.: 2013422  
fon: 0741 / 17455-0  
fAX: 0741 / 17455-20  
e-mail: info@obergfell-bw.de  
www.obergfell-bw.de