
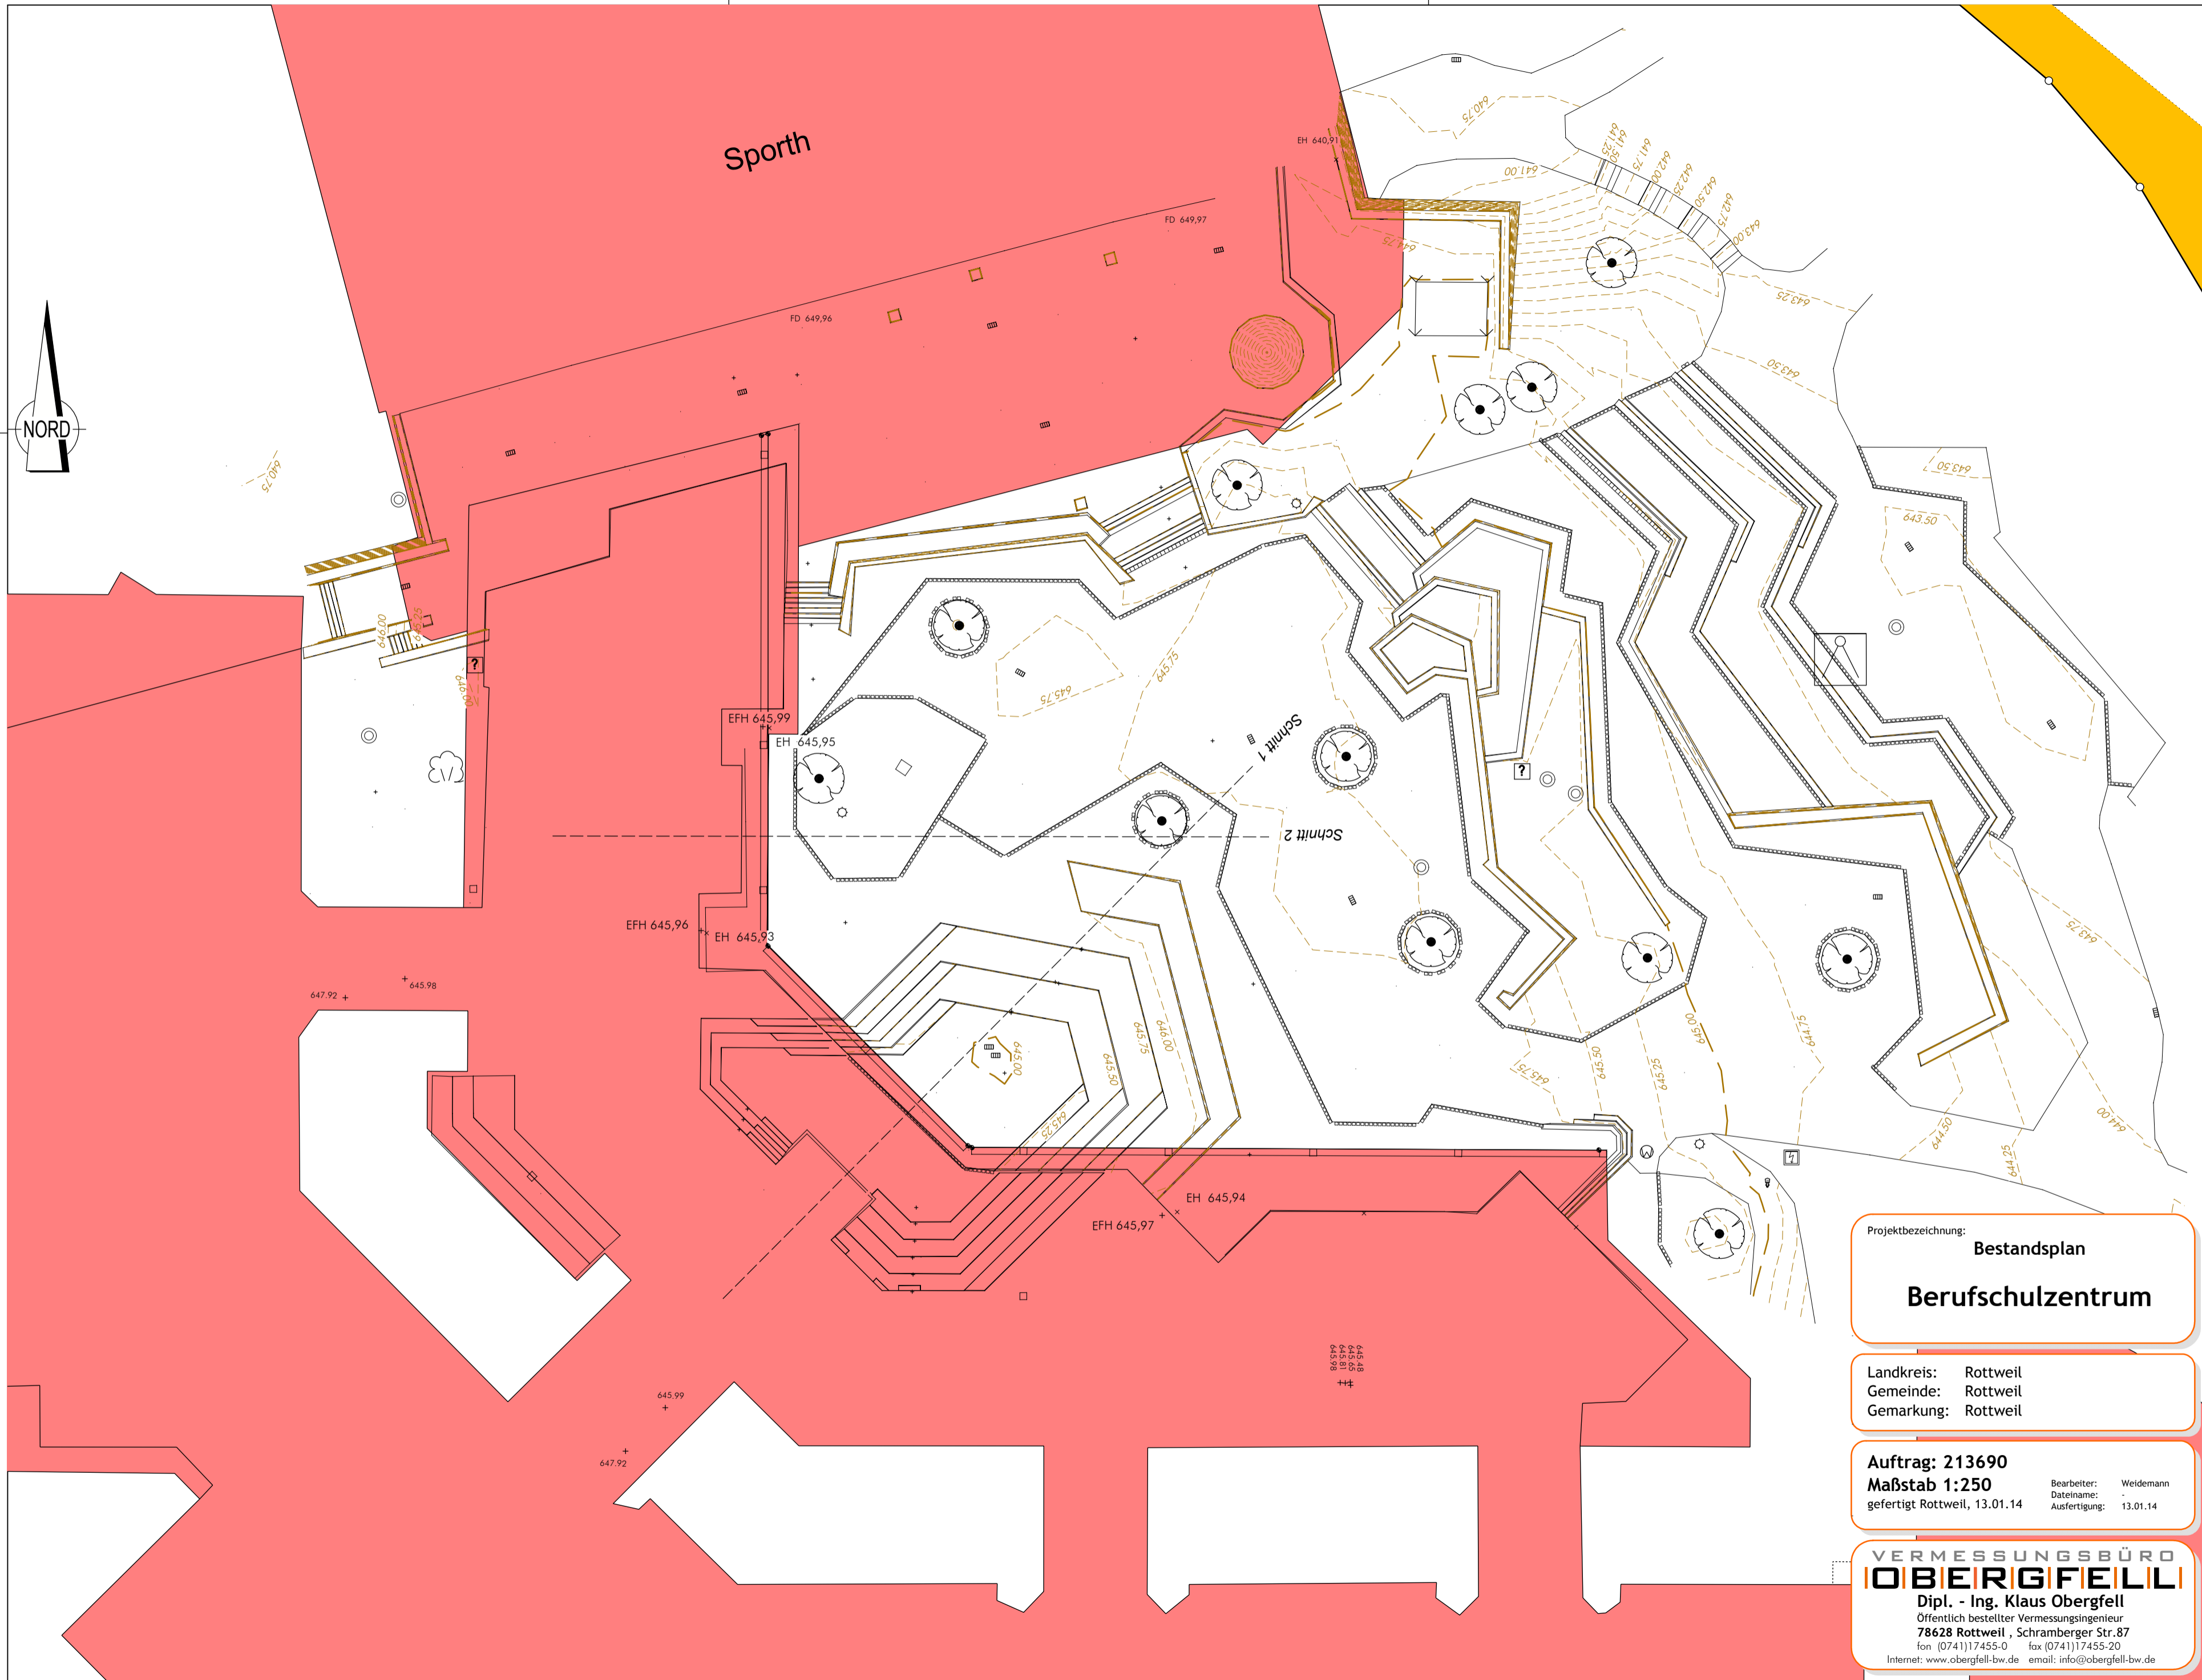


Sporth

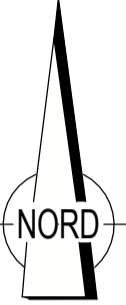

Projektbezeichnung: **Bestandsplan**
Berufschulzentrum

Landkreis: Rottweil
Gemeinde: Rottweil
Gemarkung: Rottweil

Auftrag: 213690
Maßstab 1:250
gefertigt Rottweil, 13.01.14

Bearbeiter: Weidemann
Dateiname:
Ausfertigung: 13.01.14

VERMESSUNGSBÜRO
OBERGFELL
Dipl. - Ing. Klaus Oberfell
Öffentlich bestellter Vermessungsingenieur
78628 Rottweil, Schramberger Str.87
fon (0741)17455-0 fax (0741)17455-20
Internet: www.obergfell-bw.de email: info@obergfell-bw.de